
оп XXXX - расстояние между опорами (узлами крепления к стене), мм

30 - номер сварного шва

сш XXXX - расстояние между сварными швами, мм

- опора (узел крепления к стене)

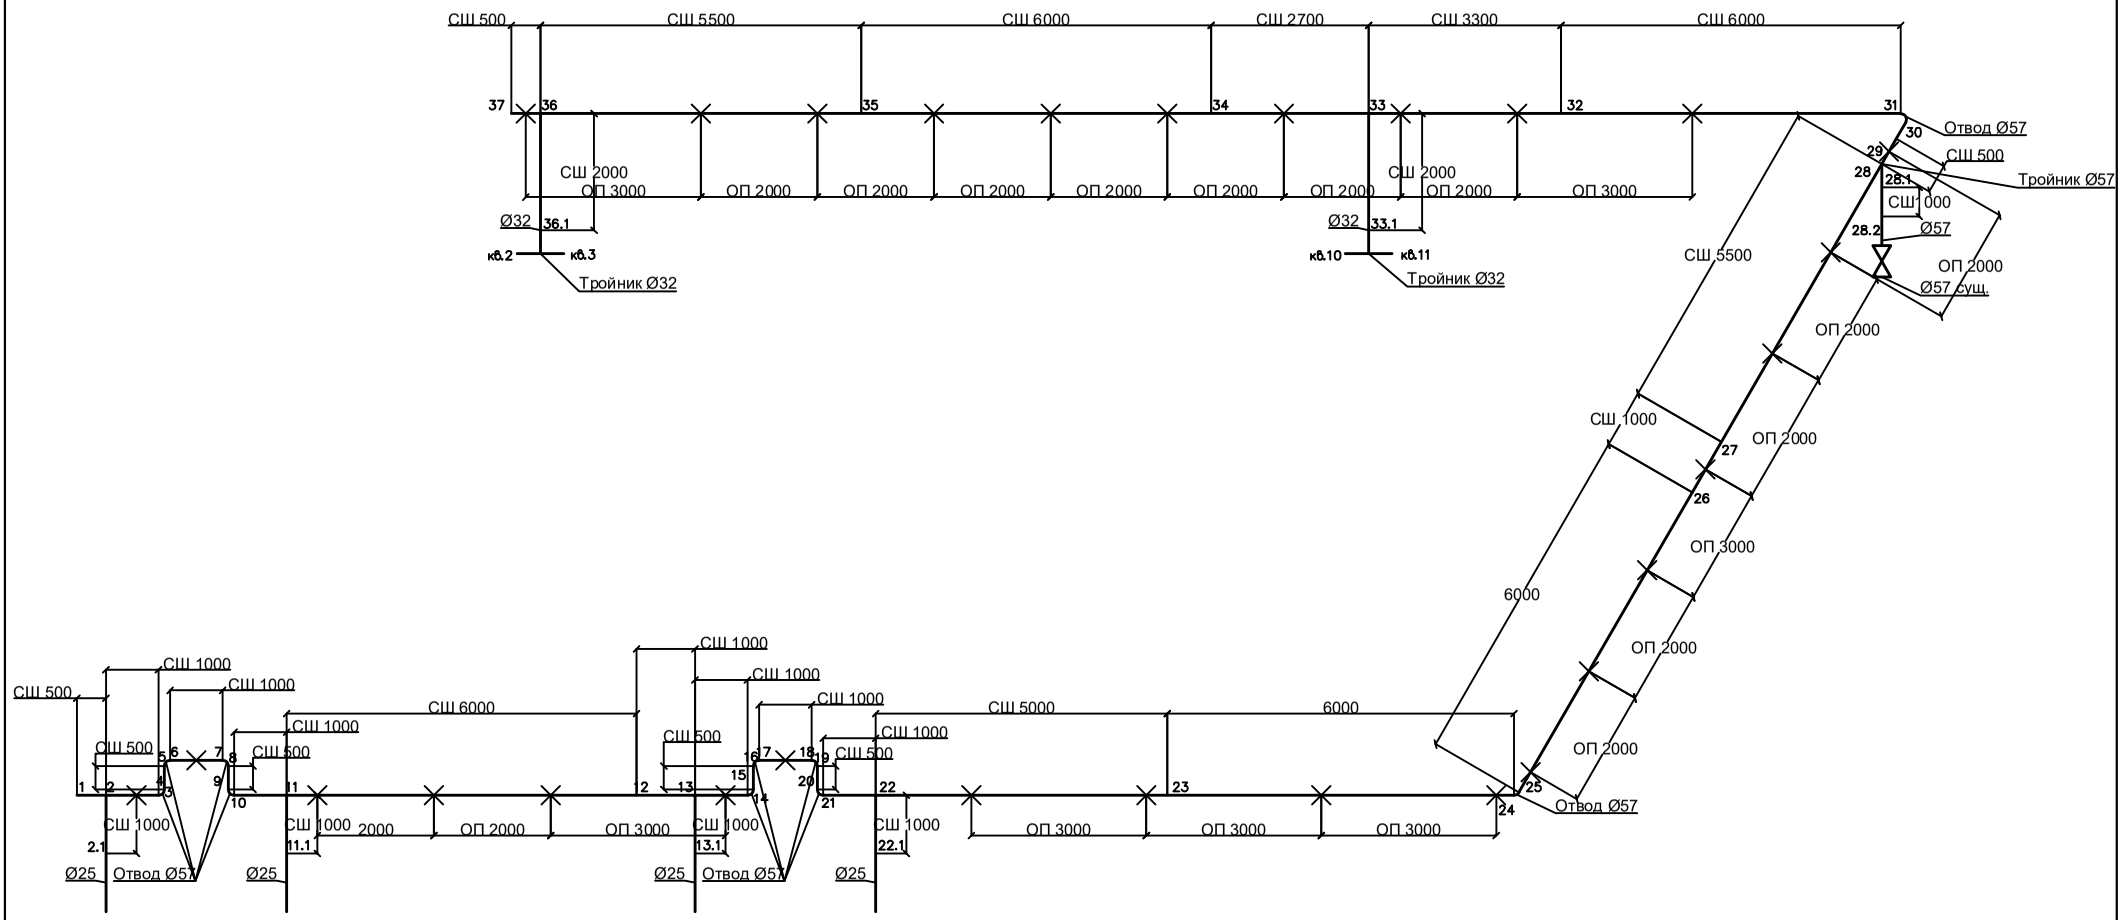

						09/11ПР-2026-ИОС6		
						город Великий Новгород, ул. Красилова, д. 51/28		
Изм.	Кол.уч.	Лист	№ док.	Подп.	Дата			
Разработал		Евгеньев А.А.			10.26	Капитальный ремонт систем газоснабжения многоквартирного жилого дома по адресу: город Великий Новгород, ул. Красилова, д. 51/28	Стадия	Лист	Листов
Проверил							ИД	1	9
ГИП									
Н. контроль						Исполнительная схема. Схема сварных соединений. Наружные газопроводы	ООО "Новгородаудит-ЭНЕРГО" Великий Новгород		

Фасад газ-д
ст.д.57 l= 64 м
ст.д.32 l= 5 м
ст.д.25 l= 16 м

lобщ= 85 м