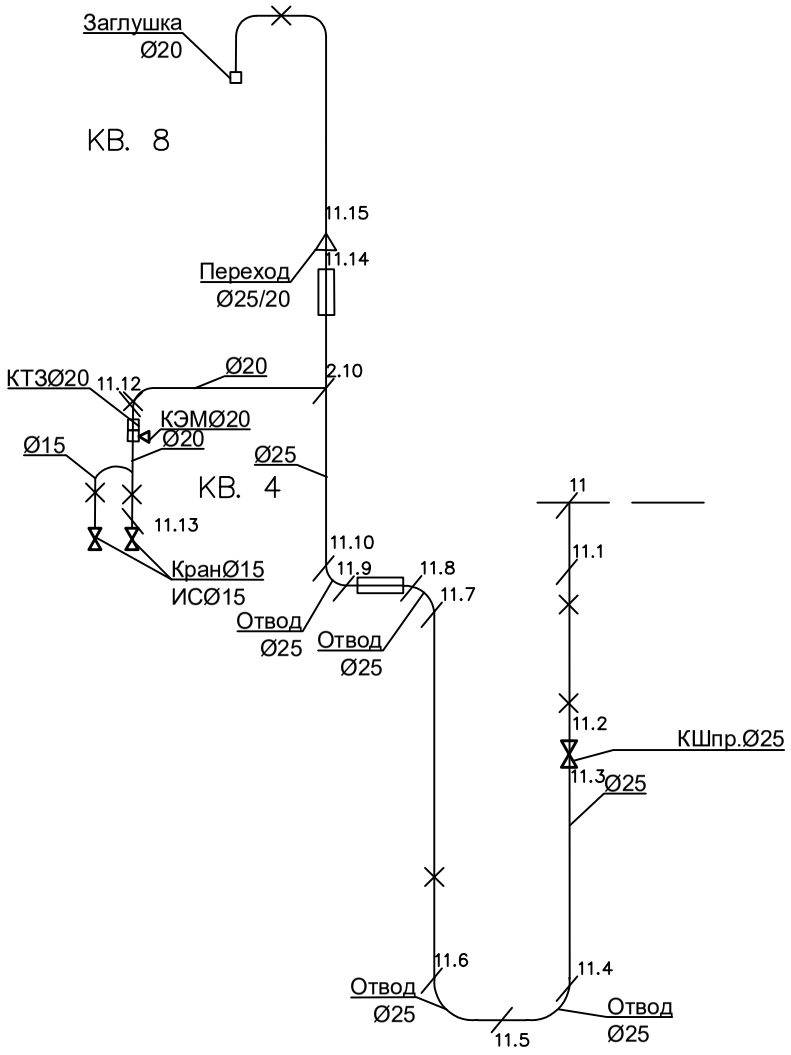


30 - номер сварного шв

× - опора (узел крепления к стене)

▯ - футляр

Наружный газ-д
ст.д.25 l= 2,5 м

Внутренний газ-д
ст.д.25 l= 4,2 м
ст.д.20 l= 2,3 м
ст.д.15 l= 0,3 м

Итого 9,3 м

						09/11ПР-2026-ИОС6	
						город Великий Новгород, ул. Красилова, д. 51/28	
Изм.	Кол.уч.	Лист	№ док.	Подп.	Дата		
Разработал		Евгеньев А.А.			10.26	Капитальный ремонт систем газоснабжения многоквартирного жилого дома по адресу: город Великий Новгород, ул. Красилова, д. 51/28	Стадия: ИД; Лист: 5; Листов: 9
Проверил							
ГИП							
Н. контроль						Исполнительная схема. Схема сварных соединений. Внутренние газопроводы	ООО "Новгородаудит-ЭНЕРГО" Великий Новгород